


完成図

種別			
工事番号			
縮尺	1:750	年月	平成17年 3月
		図番	1 / 71
鹿島建設株式会社			

施設平面図(1)

S=1:500

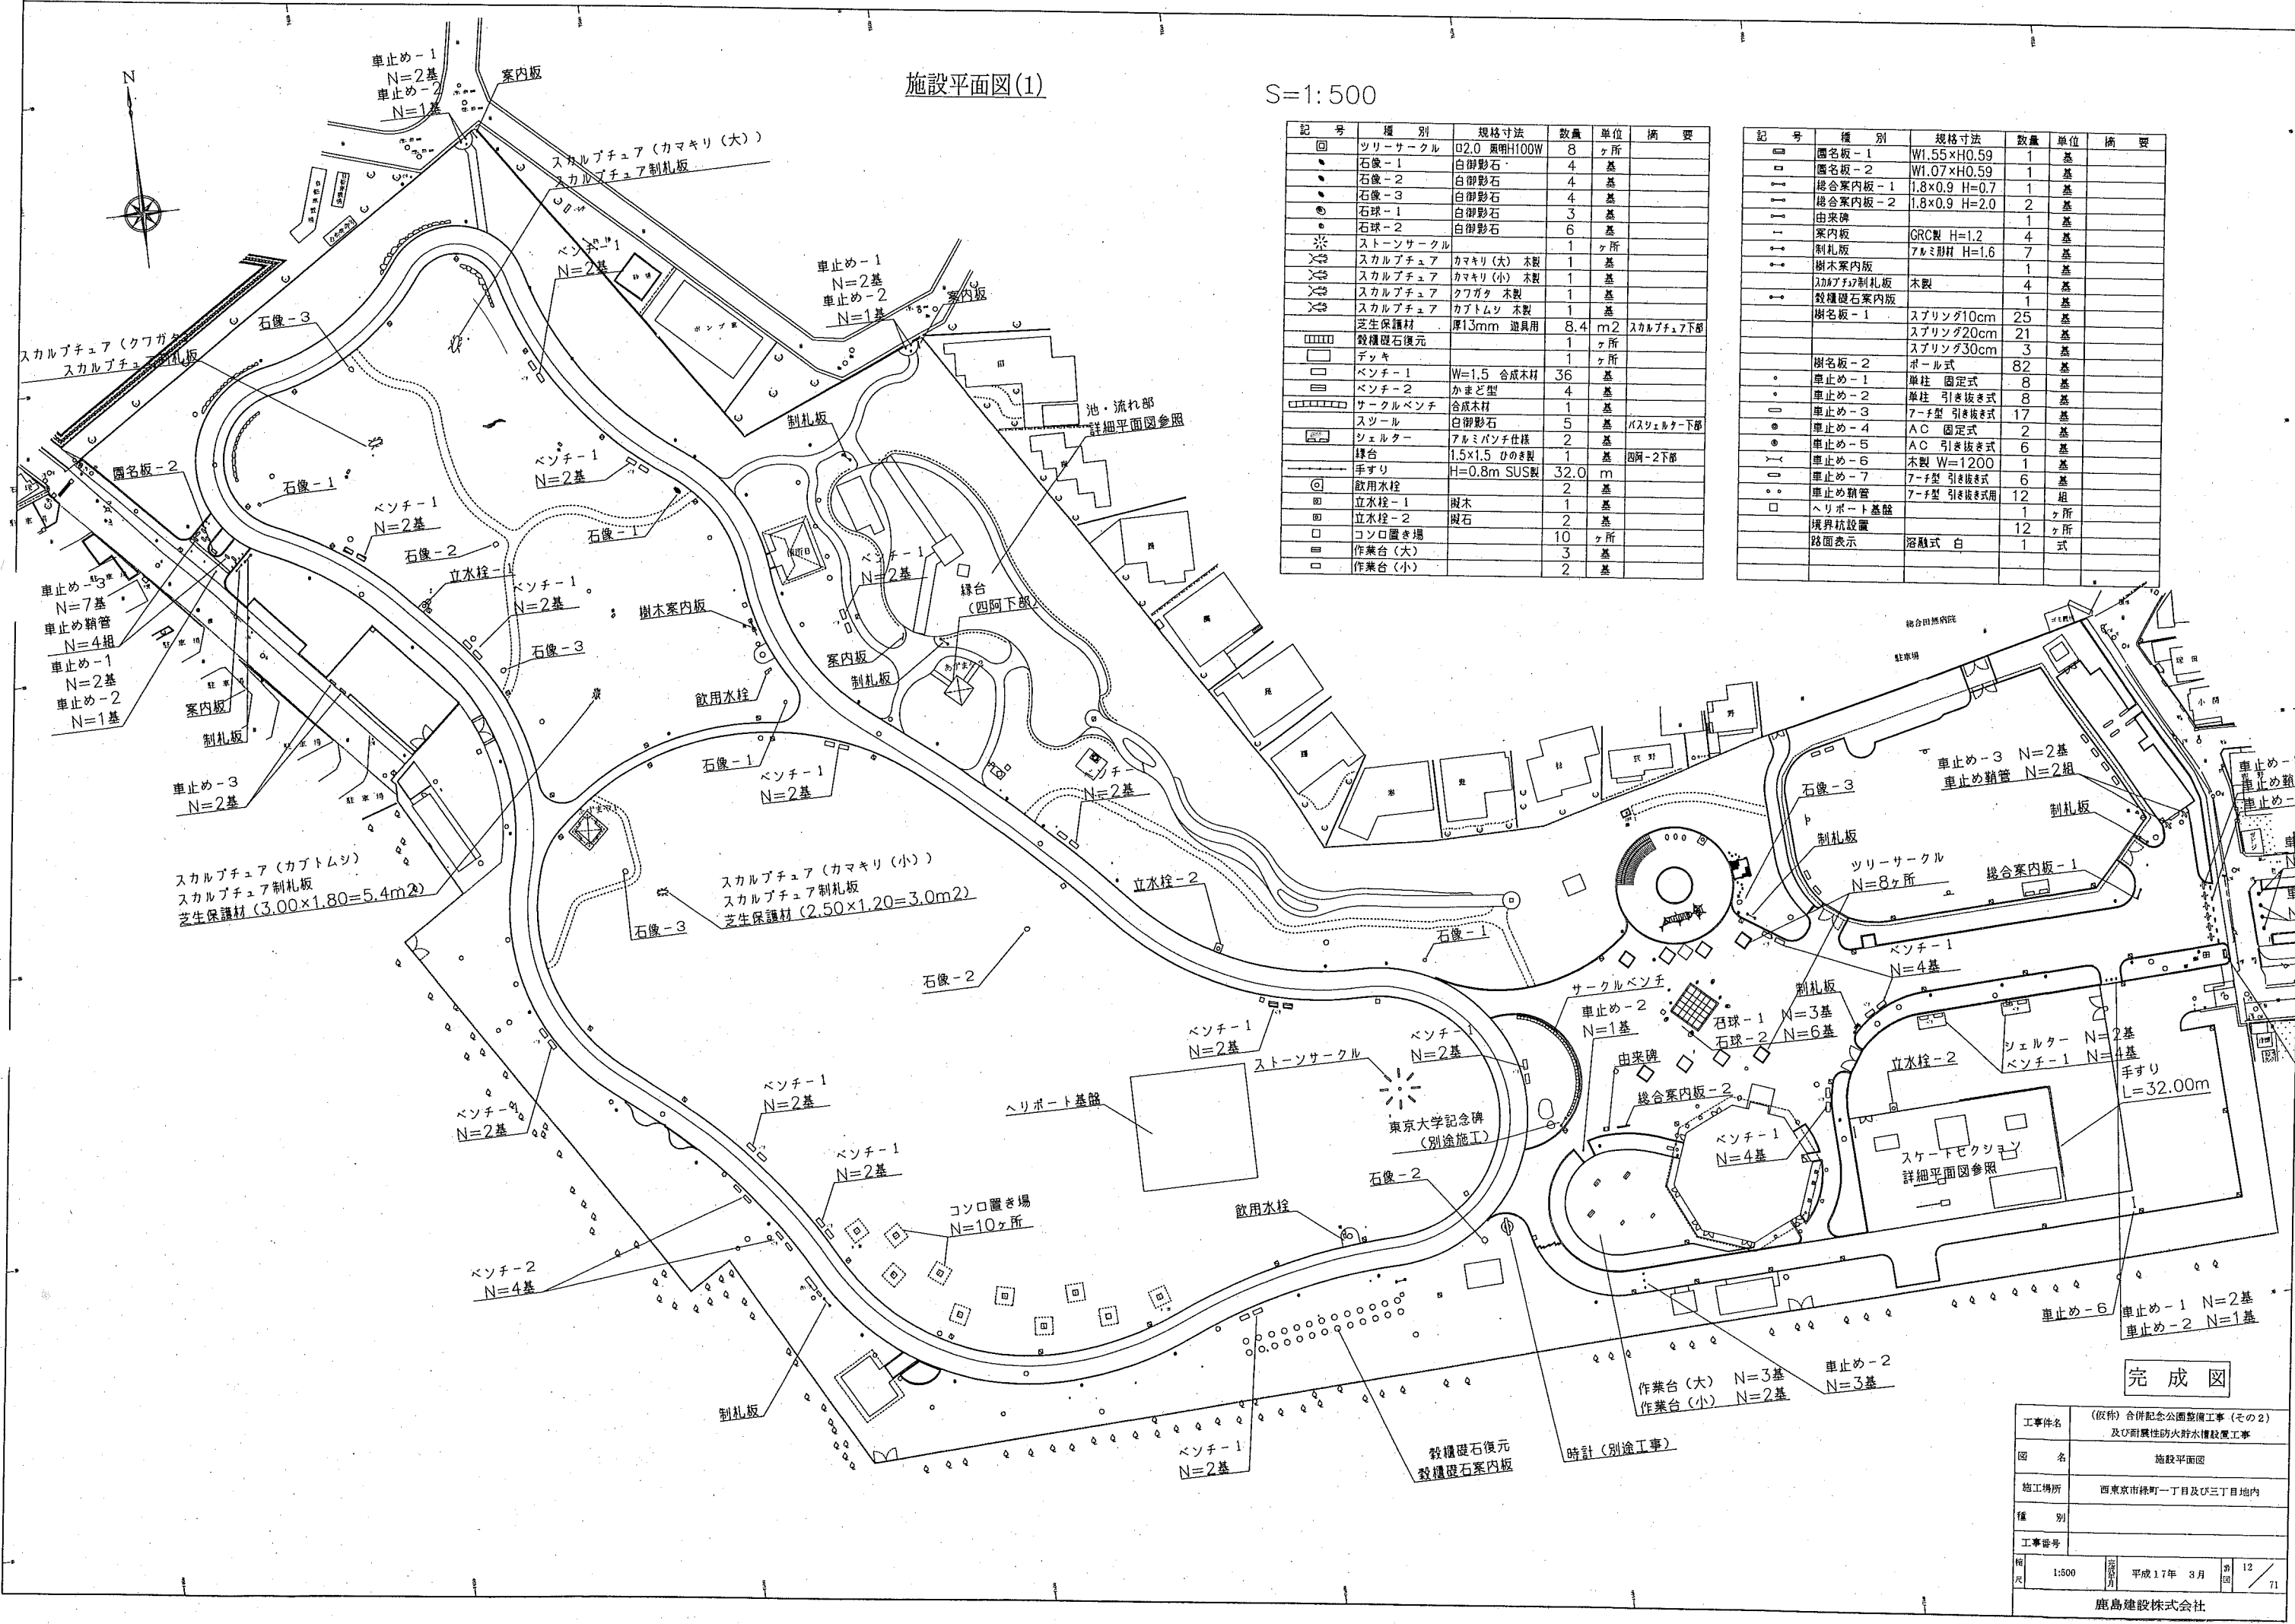



記号	種別	規格寸法	数量	単位	概要
◎	ツリーサークル	φ2.0 奥明H100W	8	ヶ所	
●	石像-1	白御影石	4	基	
○	石像-2	白御影石	4	基	
◐	石像-3	白御影石	4	基	
●	石球-1	白御影石	3	基	
●	石球-2	白御影石	6	基	
◎	ストーンサークル		1	ヶ所	
◎	スカルプチュア	カマキリ(大) 木製	1	基	
◎	スカルプチュア	カマキリ(小) 木製	1	基	
◎	スカルプチュア	クワガタ 木製	1	基	
◎	スカルプチュア	カブトムシ 木製	1	基	
◎	芝生保護材	厚13mm 遊具用	8.4	m ²	スカルプチュア下部
□	デッキ		1	ヶ所	
□	ベンチ-1	W=1.5 合成木材	36	基	
□	ベンチ-2	かまど型	4	基	
□	サークルベンチ	合成木材	1	基	
□	シェルター	アルミパンチ仕様	2	基	
□	緑台	1.5×1.5 のき製	1	基	西阿-2下部
□	手すり	H=0.8m SUS製	32.0	m	
□	飲用水栓		2	基	
□	立水栓-1	樹木	1	基	
□	立水栓-2	樹木	2	基	
□	コンロ置き場		10	ヶ所	
□	作業台(大)		3	基	
□	作業台(小)		2	基	

記号	種別	規格寸法	数量	単位	概要
□	案内板-1	W1.55×H0.59	1	基	
□	案内板-2	W1.07×H0.59	1	基	
□	総合案内板-1	1.8×0.9 H=0.7	1	基	
□	総合案内板-2	1.8×0.9 H=2.0	2	基	
□	由来碑		1	基	
□	案内板	GRC製 H=1.2	4	基	
□	制札板	7xミ型材 H=1.6	7	基	
□	樹木案内板		1	基	
□	スカルプチュア制札板	木製	4	基	
□	樹名板-1	スプリング10cm	25	基	
□		スプリング20cm	21	基	
□		スプリング30cm	3	基	
□	樹名板-2	ポール式	82	基	
□	車止め-1	単柱 固定式	8	基	
□	車止め-2	単柱 引き抜き式	8	基	
□	車止め-3	7-7型 引き抜き式	17	基	
□	車止め-4	AC 固定式	2	基	
□	車止め-5	AC 引き抜き式	6	基	
□	車止め-6	木製 W=1200	1	基	
□	車止め-7	7-7型 引き抜き式	6	基	
□	車止めの積管	7-7型 引き抜き式用	12	組	
□	ヘリポート基礎		1	ヶ所	
□	境界杭設置		12	ヶ所	
□	路面表示	溶融式 白	1	式	

完成図


工事件名	(仮称) 合併記念公園整備工事(その2) 及び附属性防火貯水槽設置工事
図名	施設平面図
種別	
工事番号	
縮尺	1:500
鹿島建設株式会社	

施設平面図(2) S=1:500

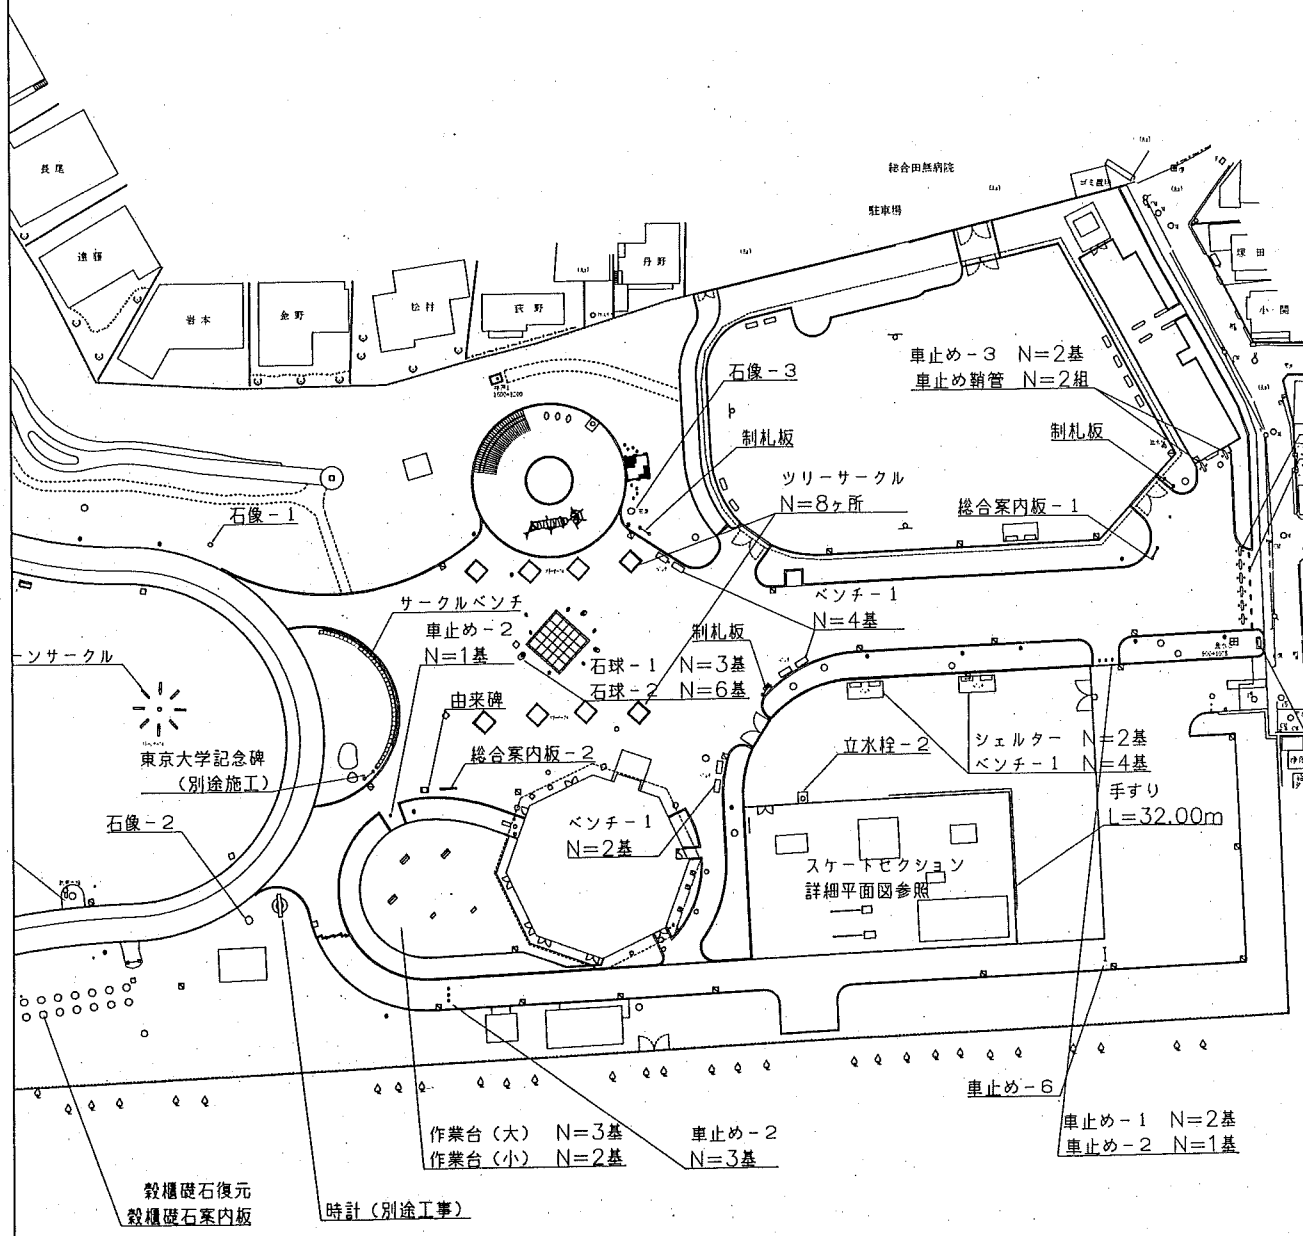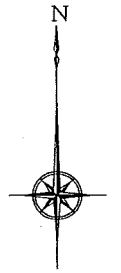

記号	種別	規格寸法	数量	単位	摘要
◎	ツリーサークル	φ2.0 鋼管H100W	8	ヶ所	
●	石像-1	白御影石	4	基	
○	石像-2	白御影石	4	基	
●	石像-3	白御影石	4	基	
○	石球-1	白御影石	3	基	
○	石球-2	白御影石	6	基	
※	ストーンサークル		1	ヶ所	
ㄨ	スカルプチュア	カマキリ(大) 木製	1	基	
ㄨ	スカルプチュア	カマキリ(小) 木製	1	基	
ㄨ	スカルプチュア	クワガタ 木製	1	基	
ㄨ	スカルプチュア	カブトムシ 木製	1	基	
ㄨ	芝生保護材	厚13mm 遊具用	8.4	m ²	スカルプチュア下部
ㄨ	殺菌燻石復元		1	ヶ所	
ㄨ	デッキ		1	ヶ所	
ㄨ	ベンチ-1	W=1.5 合成木材	36	基	
ㄨ	ベンチ-2	かまど型	4	基	
ㄨ	サークルベンチ	合成木材	1	基	
ㄨ	スツール	白御影石	5	基	バスケット下部
ㄨ	シェルター	7ルミバンチ仕様	2	基	
ㄨ	手すり	H=0.8m SUS製	32.0	m	
◎	飲用水栓		2	基	
ㄨ	立水栓-1	樹木	1	基	
ㄨ	立水栓-2	樹石	2	基	
ㄨ	コンロ置き場		10	ヶ所	
ㄨ	作業台(大)		3	基	
ㄨ	作業台(小)		2	基	

記号	種別	規格寸法	数量	単位	摘要
ㄨ	園名板-1	W1.55×H0.59	1	基	
ㄨ	園名板-2	W1.07×H0.59	1	基	
ㄨ	総合案内板-1	1.8×0.9 H=0.7	1	基	
ㄨ	総合案内板-2	1.8×0.9 H=2.0	2	基	
ㄨ	由来碑		1	基	
ㄨ	案内板	GRC製 H=1.2	4	基	
ㄨ	制札板	7ルミ材 H=1.6	7	基	
ㄨ	樹木案内板		1	基	
ㄨ	殺菌燻石案内板		1	基	
○	車止め-1	単柱 固定式	8	基	
○	車止め-2	単柱 引き抜き式	8	基	
○	車止め-3	7-チ型 引き抜き式	17	基	
○	車止め-4	AC 固定式	2	基	
○	車止め-5	AC 引き抜き式	6	基	
ㄨ	車止め-6	木製 W=1200	1	基	
ㄨ	車止め-7	7-チ型 引き抜き式	6	基	
○	車止め踏管	7-チ型 引き抜き式用	12	組	
ㄨ	ヘリポート基礎		1	ヶ所	
ㄨ	境界杭設置		12	ヶ所	
ㄨ	路面表示	溶融式 白	1	式	

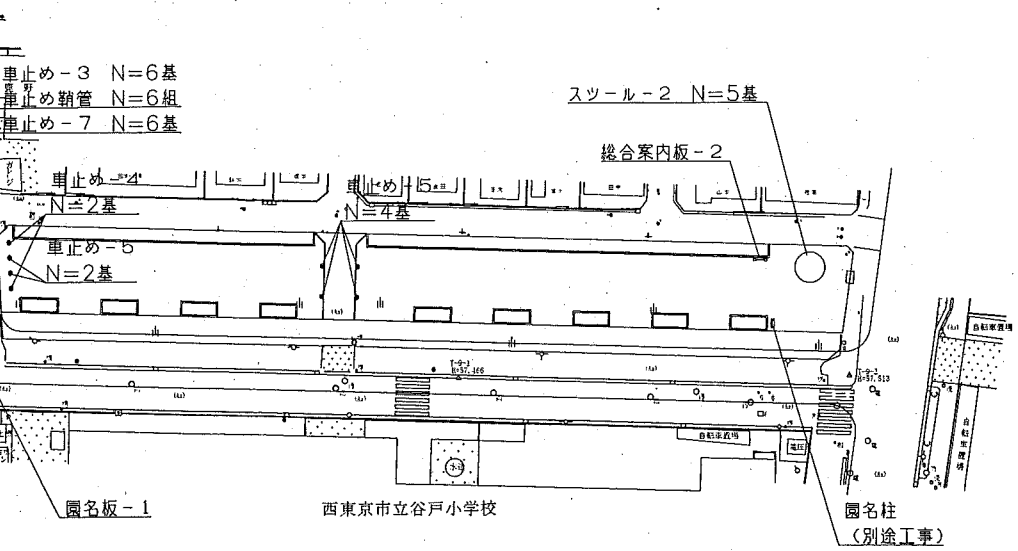

完成図

工事名	(仮称) 合併記念公園整備工事 (その2) 及び耐震性防火水槽設置工事
図名	施設平面図(2)
施工場所	西東京市緑町一丁目及び三丁目地内
種別	
工事番号	
縮尺	1:500
年月	平成17年 3月
頁数	13 / 71
作成会社	麻島建設株式会社